

Согласование № 288/15  
от « 17 » 11 2015 г.  
с АО «Королевская электросеть»  
1. Вызвать представителя АО «Королевская электросеть» по тел.: 8 (495) 815-34-87 по ВП  
2. Соблюдения охранной зоны трасс действующих и проектируемых ЛЭП.  
3. Прокладку проектируемых линий выполнять в соответствии с требованиями ПУЭ и СНиП.  
4. Обеспечение сохранности действующих ЛЭП.

Внимание! Кабель связи!  
Работы без представителя  
ЗАПРЕЩАЮТСЯ!  
УТЭТ МРФ «Центр» ОАО «Ростелеком»  
Вызвать представителя по адресу:  
ул. Пушкинская, д. 13  
Телефон: 8 (495) 953-50-13

ОАО ПУШКИНСКАЯ ТЕПЛОСЕТЬ  
г. ПУШКИНО П. И. АРМАНД Д. 4  
Тел: 993-62-39 E-mail: PTO\_TERPOSET@MAIL.RU  
Согласовано № 1800  
Должность: И. И. П. П.  
Ф. И. О. И. И. П. П.

Согласовано!  
УТЭТ МРФ «Центр» ОАО «Ростелеком»  
Согласование № 1800 от 17.11.15  
выдано на отдельном бланке. Наличие  
согласования на месте работ обязательно  
Дата: 17.11.15 Должность: И. И. П. П.  
Подпись: И. И. П. П. тел. 953-50-13

ОАО «РОСТЕЛЕКОМ» МРФ «МОСКВА» 3829  
МЦТЭТ: И. И. П. П.  
Группа территориальных участков  
«Согласовано»  
Примечание:  
1. До начала работ за три дня вызвать представителя по тел. 495-324010  
2. В охранной зоне трасс действующих и проектируемых ЛЭП  
17.11.15 И. И. П. П. 495-324010

Согласование № 5582 от 16.11.2015 г.  
1. Нанести кабель связи, где наличие при вх. и усилении существующего  
согласования на все экземпляры рабочих чертежей выданных заказчику  
(подразделениям).  
2. За три дня до начала работ вызвать представителя ОАО «Востокэнерго»  
для разметки трасс и оформления по телефону 8800 300 0155  
3. Составить акт по окончании трассы кабельной связи. Уточненную трассу  
кабелей связи обозначить венками и предупредительными знаками.  
4. Земельные работы в охранной зоне кабеля (по 2 м с обеих сторон)  
выполнять вручную без применения ударных инструментов, в присутствии  
представителя ОАО «Востокэнерго».  
5. Засыпку траншеи и котлована и местам пересечений кабелей связи  
выполнять песчаной толщиной не более 0,1 метра наметанным грунтом с  
траншеями.  
И. И. П. П. Сергеев

6. При параллельном прокладке прокладка не  
ближе 2 м от кабели связи.  
7. При пересечении кабельными линиями  
других кабелей связи должны быть разрывы  
вдоль длины траншеи, не менее 0,5 м.  
8. Кабели связи нанесены ориентировочно  
без представления, не копировать  
внимательно на листах 1-7

Согласовано  
МУП «Пушкинский «Водоканал»  
При производстве земляных работ иметь нашего представителя  
тел. 993-33-44  
При условии  
Должность: И. И. П. П.  
Подпись: И. И. П. П.  
Фамилия: И. И. П. П.  
2015 г.

Согласовано с РЭС  
со Службой защиты подземных газопроводов  
филиала ГУП МО «Мособлгаз»  
«Мособлгаз»  
Согласовано  
И. И. П. П. И. И. П. П.  
18.11.2015 г.

Пушкинская РЭС ГХ  
1) Проверка, нанесен  
всего 10 м  
д. 10 м 10 м 10 м  
18.11.15 г.  
2) Согласование с СЭПГ  
«Мособлгаз»  
г. Мытищи ул. Белобородова, 6  
3) Перед началом работ получить  
«Разрешение» на право производства  
работ в охр. зоне газопровода с предупреждением  
суд. документов  
- ордера  
- акты и протоколы на отв. лицо за  
право производства земляных работ.  
- копию исполнительного плана  
- акт представителя газовой службы  
работы в охр. зоне газ. дозв. не!  
И. И. П. П. 18.11.2015 г.

Условные обозначения:  
W2 W2  
- Проектируемая КЛ-6кВ  
- Проектируемые футляры  
- Существующий электрокабель 0,4кВ  
- Существующий электрокабель 6кВ  
- Линии связи  
- Водопровод  
- Канализация ливневая  
- Канализация  
- Газопровод  
- Теплотрасса  
- Ограждение металл

Заказчик: АО «КОРОЛЕВСКАЯ ЭЛЕКТРОСЕТЬ»						068-01-15-3С.4		
Строительство распределительной трансформаторной подстанции (РТП), прокладка кабельных линий КЛ-6кВ от РЭ-6кВ вблизи построенной РТП с 1 с 2 до кабельных линий КЛ-6кВ фидера 320, фидера 460 с последующей врезкой в них, по адресу: Московская обл., Пушкинский район г. Пушкино в районе ул. Зеленая Роща						Внешнее электроснабжение Сети 6кВ		
Изм. Кол. Лист №об. Подп. Дата						Стандия Лист Листов		
И. И. П. П. И. И. П. П.						Р 10 17		
И. И. П. П. И. И. П. П.						План трассы КЛ-6кВ М 1:500		
И. И. П. П. И. И. П. П.						Королевский филиал ООО «МСУЭ»		



Людмила П.Н.  
«17» 11 2015 г.

*P.*

[illegible]

Должность М.П. К.П. 505  
тел. Ремедио 505

МЛСТГ. ИТД.2 Сершев Тосад  
Зона відповідності  
ИТД.2 Лунинское  
23.11.15 Бердунів А.І.

СОГЛАСОВАНО  
 18.11.2015 г. *В.И. Вильямс*

Без представителя не конаться

Без представления на копия *Сте*


- Липкий слой
- Водопровод
- Канализация ливневая
- Канализация
- Газопровод
- Теплотрасса
- Ограждение металл

068-01-15-3C.4

Строительство распределительной трансформаторной подстанции (РТП), прокладка кабельных

Внешнее электроснабжение.	Стадия	Лист	Лист

Сему 6кВ.	Р	11	
-----------	---	----	--

План трассы КЛ-6кВ	Королевский филиал
--------------------	--------------------




1. Вызвать представителей АО «Королевская электросеть» по тел.: 8 (495) 812-94-81 по ВЛ  
и 8 (495) 812-94-87 по ВЛ
2. Соблюдение охраняемых зон вдоль трасс действующих и проектируемых ЛЭП.
3. Прокладку проектируемых линий выполнять в соответствии с требованиями ПУЭ и СНиП.
4. Обеспечение сохранности действующих ЛЭП.

ФНО Идр. 17/10  
Ягодника Л.Н.  
«17» 11 2015 г.

камер 18 21 2015 г. *Влифф / Влиува*

1. Наименование кабеля связи, в нем наличие или отсутствие настоящего соглашения на все экземпляры рабочих чертежей выдаваемых заказчику (подразделению).

2. За три дня до начала работ вызвать представителя (ОАО) «Восток-телеком» для обсуждения трассы и прокладки по телефону 8800-60-60-60.

3. Составить акт по уточнению трассы кабеля связи. Уточненную трассу кабелей связи обозначить флажками и предупредительными знаками.

4. Технические работы в охранной зоне кабеля (в 2 м с обеих сторон) выполнять вручную без применения ударных инструментов, в присутствии представителя ОАО «Восток-телеком».

5. Глубина траншеи и колодезя в местах пересечения кабелей связи превышать нормативную глубину не более 0,1 метра изыскательским группам.

Генеральный директор Иванов И.И. Руководитель Сидорова

Без представления на която

17.11.15 *Рогов Андрей ВА*

Телефон: (931) 943-59

Дата 10.11.19 Должность М/О и п/п

— W2 — W2 —

- Прокладка К/Г-6кВ
- Прокладочные фидеры
- Существующий электросчетчик 0,4кВ
- Существующий электросчетчик 6кВ
- Линия связи
- Водоотвод
- Канализация линейная
- Канализация
- Газопровод
- Теплотрасса
- Отопление метод

Заказчик: АО "КОРОЛЁВСКАЯ ЭЛЕКТРОСЕТЬ"

068-01-15-304

строительство распределительной трансформаторной подстанции (РТП), прокладка кабельных линий КЛ-6кВ от РУ-6кВ вновь построенной РТП с 1, с 2 до кабельных линий КЛ-6кВ фидера 320, фидера 460 с последующей брезкой в них, по адресу: Московская обл., Пушкинский район г. Пушкино в районе

ул. Зеленая Роща.			
Выпускное аттестационное	Стадия	Лист	Листов

Сети 6кВ.	Р	12	17
-----------	---	----	----

План трассы КЛ-6кВ	Королевский филиал
--------------------	--------------------

ПЛАТ ПРИБОРА К71-8КВ М 1500	КОРОЛЕВСКОЕ ФАБРИКА ООО "МСУ2"
--------------------------------	-----------------------------------



Вызов представителя по адресу:  
г. Пушкино, ул. Мухоморова  
Телефон: (431) 903-50

с АО «Королевская электросеть»

1. Вызвать представителей АО «Королевская электросеть» по тел.: 8 (495) 542-84-81 по КД 8 (495) 515-34-87 по ВЛ
2. Соблюдение охраняемых зон вдоль трасс действующих и проектируемых ЛЭП.
3. Прокладку проектируемых линий выполнить в соответствии с требованиями ПУЭ и СНиП.
4. Обеспечение сохранности действующих ЛЭП.

СОГЛАСОВАНО  
каб. элп. *В. С. С. / 18.11*

Должность мл. к. р.  
тел. Раменск


ФНО Сидкина  
«17» 11 2002

18.11.15  
Г. Говриленко Н.А.  
19.11.20152


[illegible]

Должность *Заместитель*  
Подпись *[Подпись]*  
Фамилия *Сидорова*  
№ *20* *2017* г.

1. До начала работ в три дня выдать предостережения по тел. 4968324016  
2. В охранной или иной иной связи все работы производятся в полном присутствии представителя.

17.11.15 Подгорный В.А. 

дата Ф.И.О. подпись

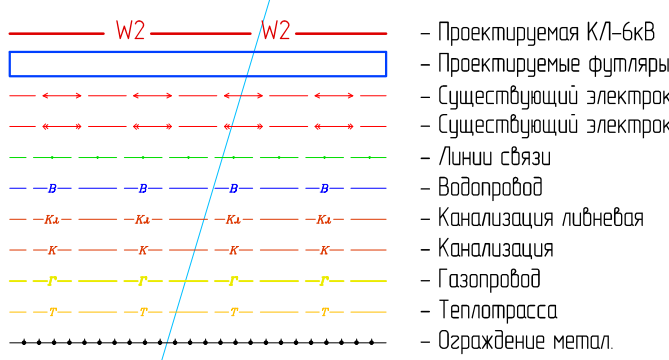

068-01-15-3C.4

Строительство распределительной трансформаторной подстанции (РТП), прокладка кабельных линий КЛ-6кВ от РУ-6кВ вновь построенной РТП с. 1, с. 2 до кабельных линий КЛ-6кВ фидера 320, фидера 460 с последующей брезкой в них, по адресу: Московская обл., Пушкинский район г. Пушкино в районе

внешнее электроснабжение. Сети 6кВ.	Стация	Лист	Листов
	Р	13	17

План трассы К/Л-6кВ М 1:500	Королевский филиал ООО "МСУЗ"
--------------------------------	----------------------------------



Согласование № 228/45 от 17.11.15 г. с АО «Королевская электросеть»

1. Вызвать представителей АО «Королевская электросеть» по тел.: 8 (495) 515-34-81 по КЭП  
8 (495) 315-34-87 по ВЛ

2. Соблюдение охранной зоны вдоль трасс действующих и проектируемых ЛЭП.

3. Прокладку проектируемых линий выполнять в соответствии с требованиями ПУЭ и СНиП.

4. Обеспечение сохранности действующих ЛЭП.

СОГЛАСОВАНО

УТЭТ МРФ «Центр» ОАО «Ростелеком»

Согласование № 112 от 17.11.15

выдано на отдельном бланке. Наличие согласования на месте работ обязательно

Дата 17.11.15 Должность И.И. Кривошеина

Подпись тел. 8 (495) 315-34-87

ОАО ПУШКИНСКАЯ ТЕПЛОСЕТЬ

г. ПУШКИНО И.И. АРМАНД А.А.

Тел: 993-62-38 E-mail: PTO\_TERLOSET@MAIL.RU

СОГЛАСОВАНО № 1802

Должность И.И. ПРТО

Ф.И.О. Вдовина И.И.

17.11.2015 г.

Согласование с РЭС

со Службы защиты подземных газопроводов филиала ГУП МО «Мособлгаз» «Метизмонтажгаз»

СОГЛАСОВАНО

И.И. Вдовина

18.11.15

СОГЛАСОВАНО

МУП «Пушкинский «Водоканал»

При производстве земляных работ вызвать нашего представителя тел. 993-33-44

При условии


18.11.2015

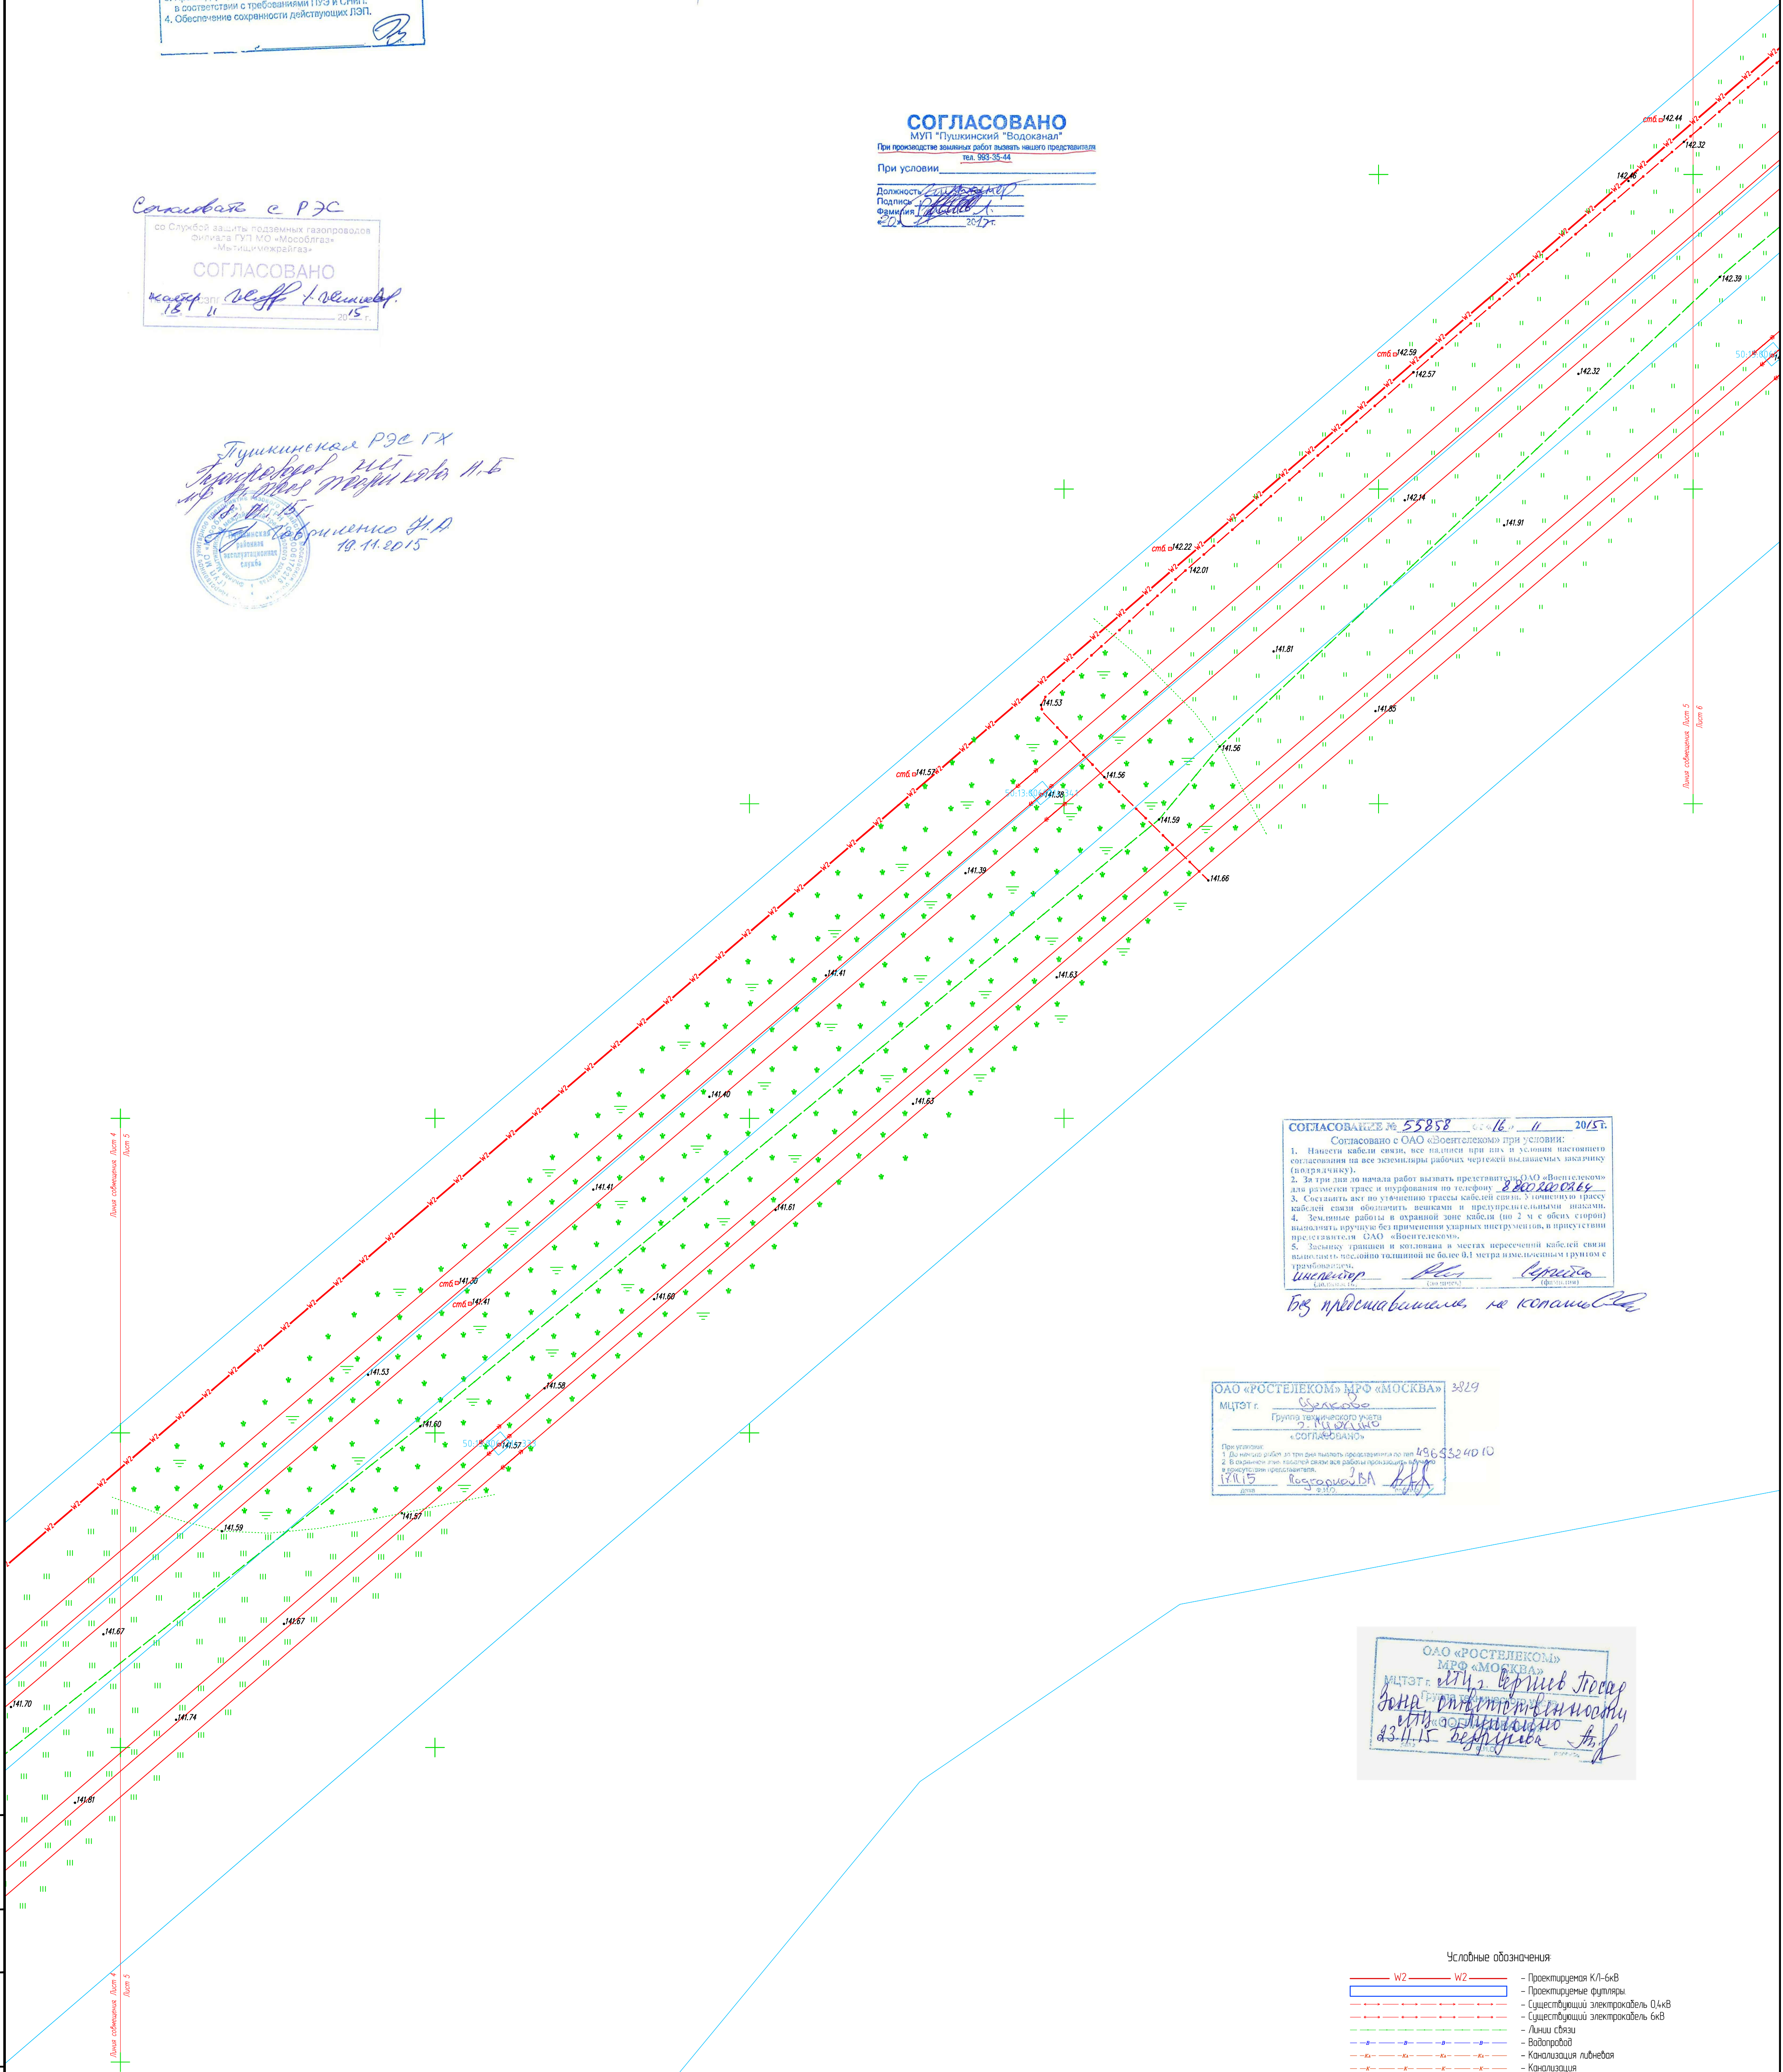

СОГЛАСОВАНО № 55858 от 16.11.2015 г.

Согласовано с ОАО «Воентелеком» при условии:

1. На месте кабеля связи, все надписи при них и условия настоящего согласования на все экземпляры рабочих чертежей выданных заказчику (заказчице).

2. За три дня до начала работ вызвать представителя ОАО «Воентелеком» для размещения трасс и уведомления по телефону 8 800 800 800 8.

3. Системный акт по уведомлению трассы кабелей связи, уполномоченному трассе кабелей связи обозначить венками и предупредительными знаками.

4. Земельные работы в охранной зоне кабелей (по 2 м с обеих сторон) выполнять вручную без применения ударных инструментов, в присутствии представителя ОАО «Воентелеком».

5. Засыпку траншей и канав и мест пересечения кабелей связи выполнять по плану, толщиной не более 0,1 метра изм. по плану с требованиями.


1. В течение 3-х дней после подписания проекта по тел. 4965324010


Условные обозначения

W2	W2	Проектируемая КЛ-б/б

Заказчик: АО «КОРОЛЕВСКАЯ ЭЛЕКТРОСЕТЬ»						068-01-15-3С.4		
Строительство распределительной трансформаторной подстанции (РТП), прокладка кабельных линий КЛ-б/б от РЭ-б/б виад построеной РТП с 1 с 2 до кабельных линий КЛ-б/б фидера 320, фидера 460 с последующей развязкой в них, по адресу: Московская обл., Пушкинский район г. Пушкино в районе ул. Зеленая Роща.						Внешнее электроснабжение Сети 6кВ		
Изм.						Стадия		
Кол.						Р		
Лист						14		
Итого						17		
И.И. Вдовина						Королевский филиал ООО «МСУЭ»		
И.И. Вдовина						План трассы КЛ-б/б М 1500		



капитал veff + Venn  
18.11.2015 г.

Душантинское ДРС ГХ  
Литвиновский к-т  
пр. Ж. М. Марикова №5  
18.11.15 г  
Завбриенко Н.А  
18.11.2015.

Должность *Заместитель*  
Подпись *[Подпись]*  
Фамилия *Григорьев А.*  
«20» *11* 2017г.

Без представления, на котором *Сте*

ОАО «РОСТЕЛЕКОМ» ИРО «МОСКВА» 3829

МЦТСТ г. Удмуртия

Группа территориальных учета  
2. МУРМАННО  
СОЛ. КАМАННО

Примечание:


17.11.15 Воскресенск BA

дата 21.10

ОАО «РОСТЕЛЕКОМ»  
МРФ «МОСКВА»  
МЦЭТ.г. *ст. 2. Верный Тосар*  
*Знак интеллектуальной*  
*ст. 11. «ОБЩЕСТВЕННО*  
*43.11.15 вершина* *Андр*

	<ul style="list-style-type: none"> <li>- Проектируемая КЛ-б/в</li> <li>- Проектируемые футляры</li> <li>- Существующий электростолб 0,4</li> <li>- Существующий электростолб б/в</li> </ul>
	<ul style="list-style-type: none"> <li>- Линии связи</li> <li>- Водопровод</li> <li>- Канализация ливневая</li> <li>- Канализация</li> <li>- Газопровод</li> <li>- Теплотрасса</li> <li>- Отопительные тепло</li> </ul>

Заказчик: АО "КОРОЛЕВСКАЯ ЭЛЕКТРОСЕТЬ"						068-01-15-ЭС Ч				
						Строительство распределительной трансформаторной подстанции ФТП, прокладка кабельных линий КЛ-6кВ от РП-6кВ №66, построенной ГПГ с 1 с 2 до кабельных линий КЛ-6кВ фидера 320, фидера 460 с последующей обрезкой в них, по адресу: Московская обл., Пушкинский район г. Пушкино в районе ч/з. Зеленая Роща.				
Изм.	Кол.	Лист	№вкл.	Подп.	Дата	Внешнее электроприсоединение Сети 6кВ	Стандия	Лист	Листов	
							Р	15	17	
Н.Контр.							План трассы КЛ-6кВ М 1500	Королевский филиал 000 "МСЗ"		
ГИП			Кириенко							
Проектиров.			Сыченко							
Разработчик			Вослицын							




Согласовано с РЭС  
со Службы защиты подземных газопроводов  
Филиала ГУП МО «Мособлгаз»  
«Мстичинскрайгаз»

СОГЛАСОВАНО

Исполнители: *В.И. Плиф* / *В.И. Плиф*  
13.11.2015 г.

Пушкинская РЭС ГХ  
1) Правильно написано  
тридцатипятилетие  
гг. В.Мед. Макарова Н.Б.  
08.11.15-  
2) Сметчик имеет №10 удостоверение  
на имя  
Авдрусенко Н. А  
19.11.2015?

**СОГЛАСОВАНО**  
МУП "Пушкинский Водоканал"  
При производстве земляных работ вызвать нашего представителя  
тел. 993-35-44  
При условии \_\_\_\_\_  
Должность \_\_\_\_\_  
Подпись \_\_\_\_\_  
Фамилия \_\_\_\_\_  
И.О.Ф. \_\_\_\_\_

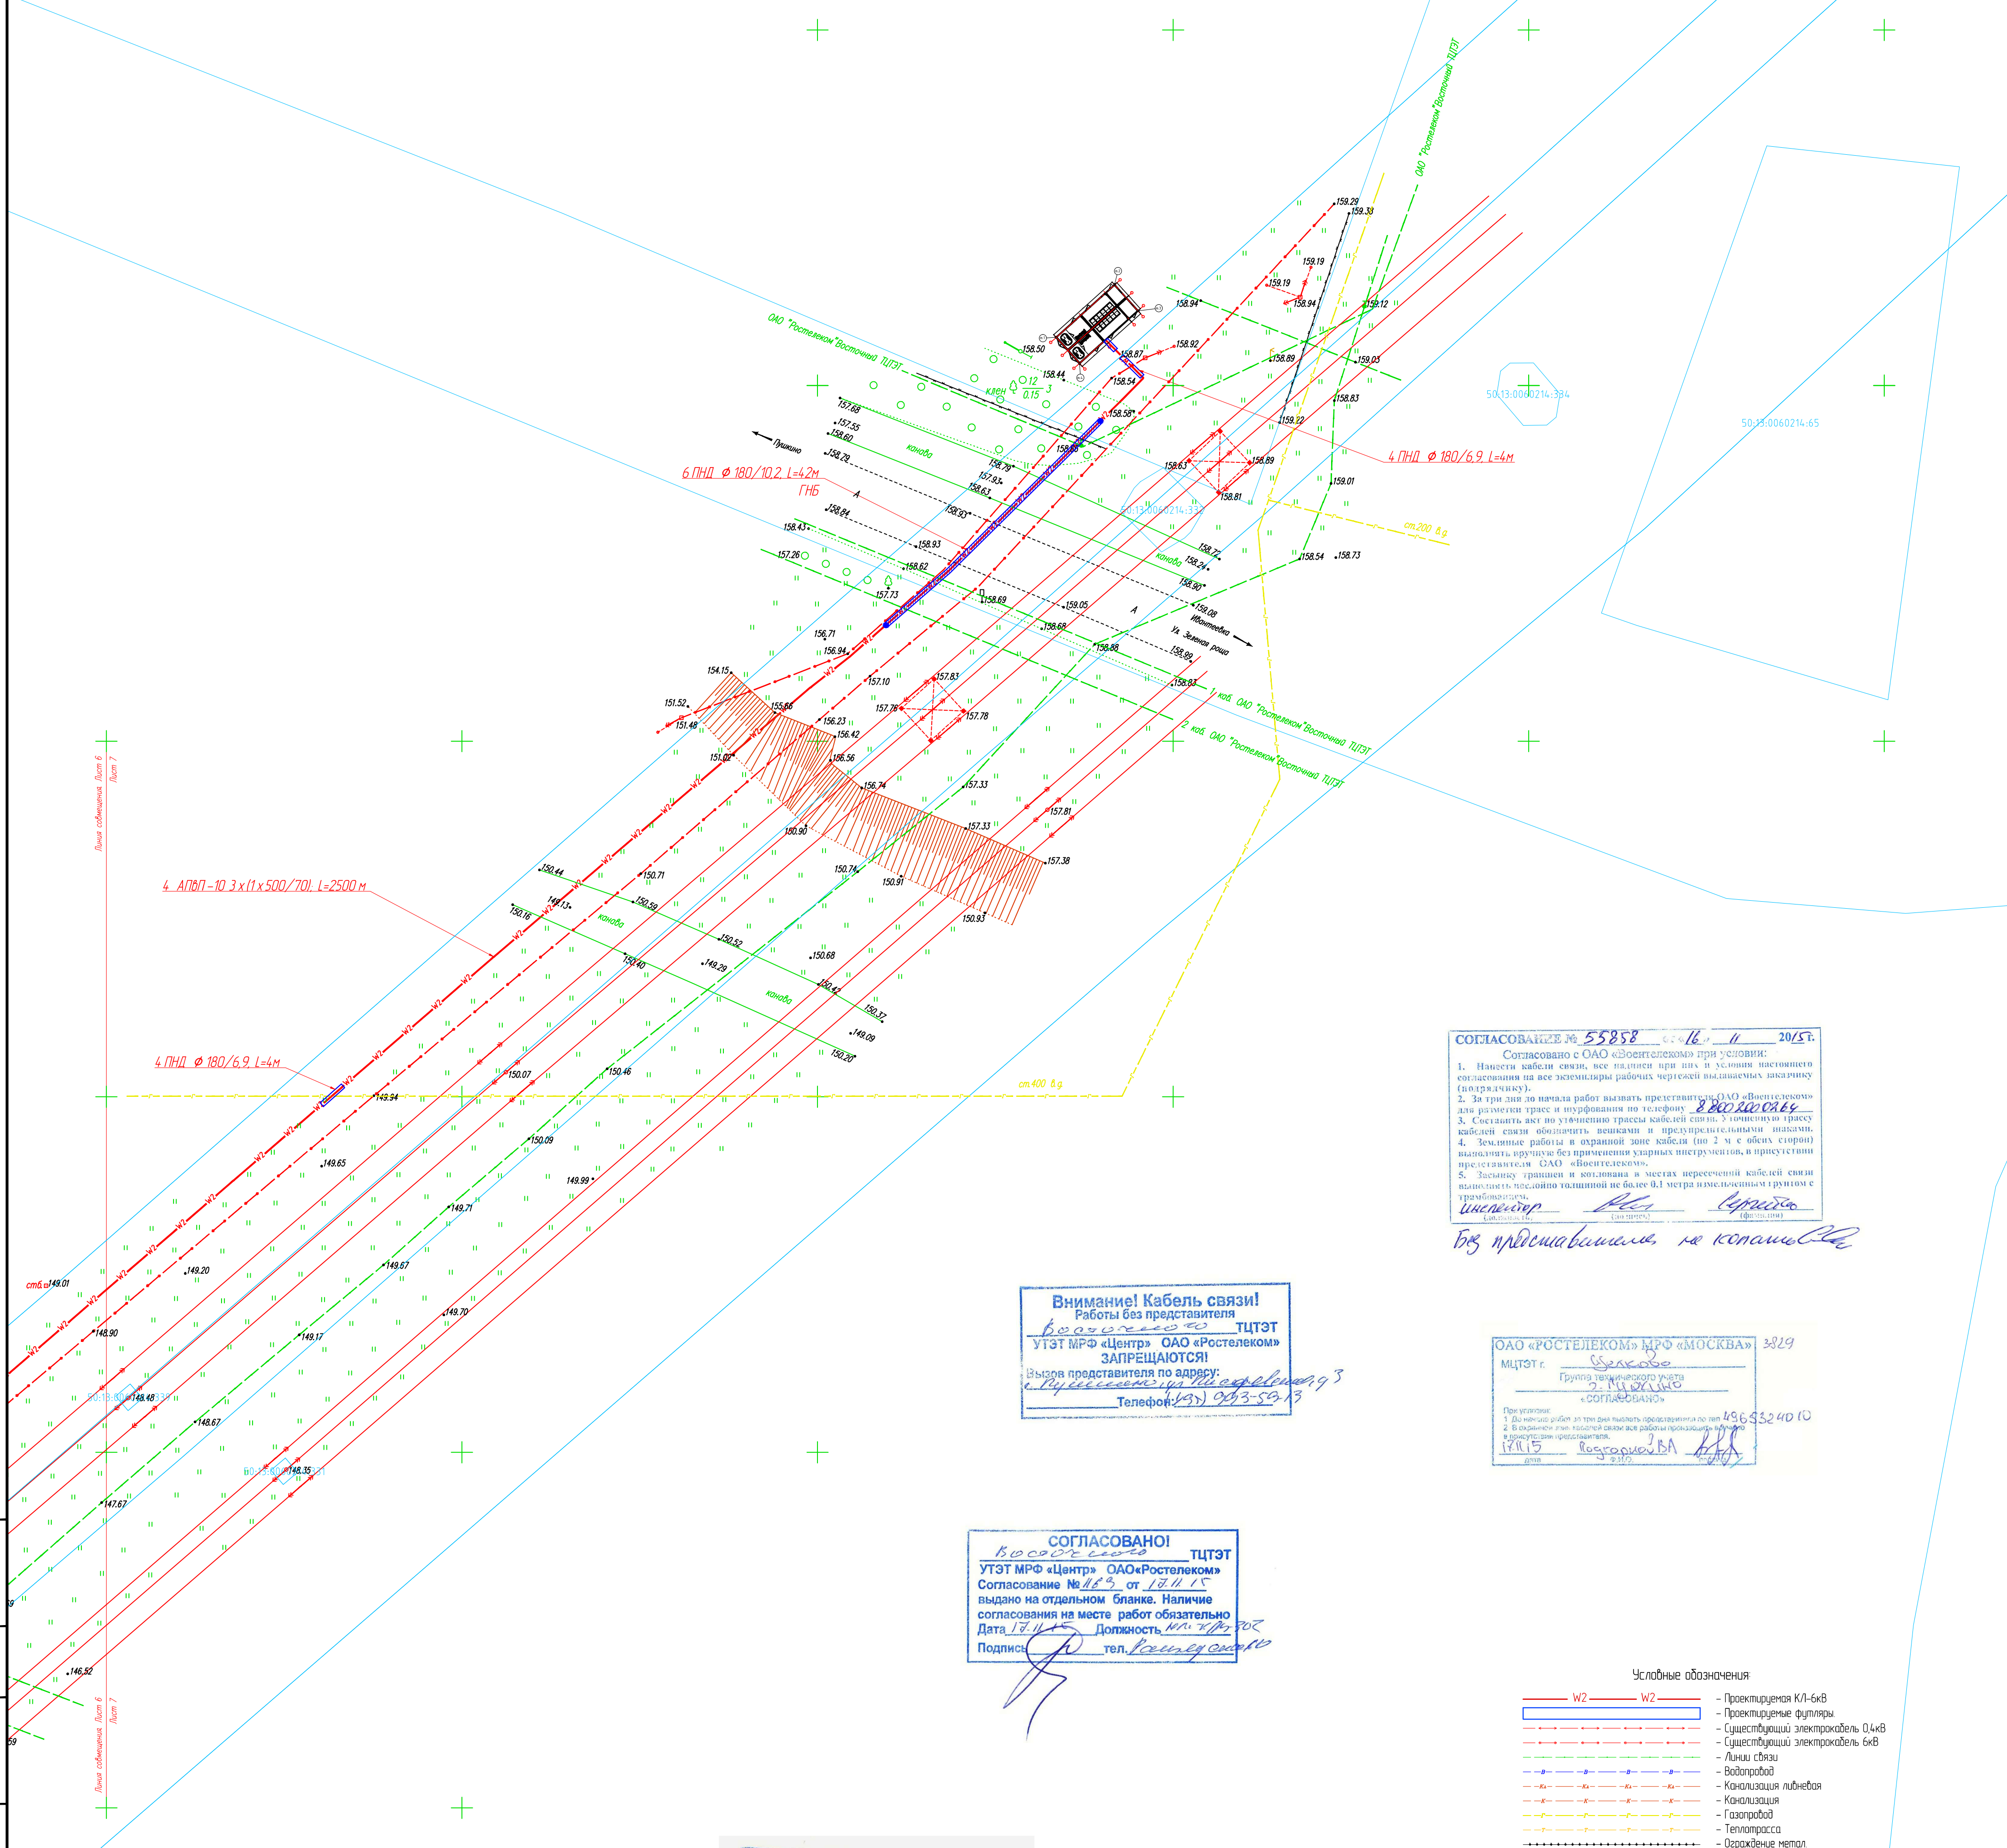[illegible]

**Внимание! Кабель связи!**  
Работы без представителя  
УТЭТ МРФ «Центр» ОАО «Ростелеком»  
**ЗАПРЕЩАЮТСЯ!**  
Вызов представителя по адресу:  

ОАО «РОСТЕЛЕКОМ» ИРО «МОСКВА» 3829


Группа территориального учета  

**СОГЛАСОВАНО!**

*Восстановлено* ТЦТЗТ







УТЭТ МРФ «Центр» ОАО «Ростелеком»  
Согласование № 115 от 17.11.15  
выдано на отдельном бланке. Наличие  
согласования на месте работ обязательно  
Дата 17.11.15 Должность мл. к/пр *302*  


Заказчик: АО "КОРОЛЕВСКАЯ ЭЛЕКТРОСЕТЬ"					
					068-01-15-ЭС.Ч
Строительство распределительной трансформаторной подстанции (РТП), прокладка кабельных линий КЛ-6кВ от РП-6кВ вдоль трассы линии ЛЭП с т. СЗ до кабельных линий КЛ-6кВ длиной 3,2 км, в районе 460 с последующей привязкой в них, по адресу: Московский обл., Пушкинский район г. Пущино в границах ул. Зеленая Роща.					
Изм.	Кол.	Лист	№об.	Подп.	Дата
Внешнее электроснабжение Сети 6кВ				Старшая	Лист
				Р	16
				Листов	17
Н.Контр.					
ГИП		Кириенко			
Проверил		Синельников			
Разработал		Авласьян			
План трассы КЛ-6кВ М 1500				Королевские филиал ООО "МСУЗ"	



Согласовано:				
Взамен инв. №				
Подп. и дата				
Инв. N подл.				

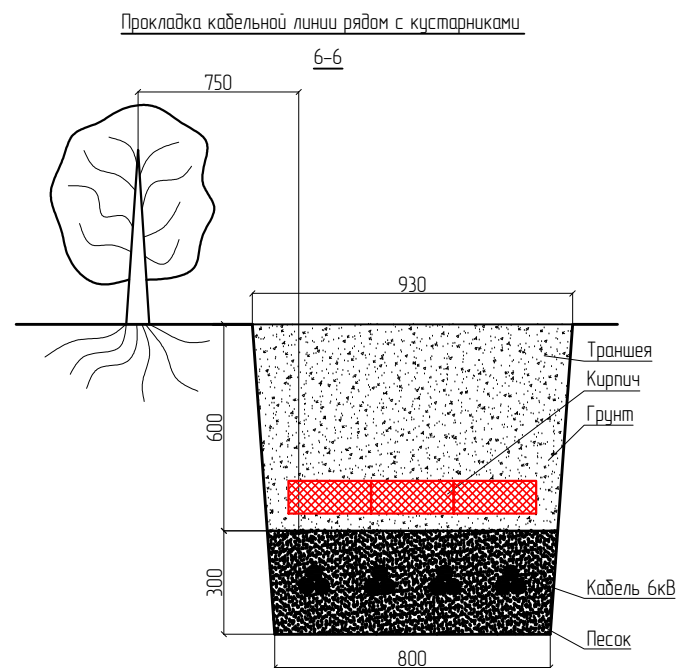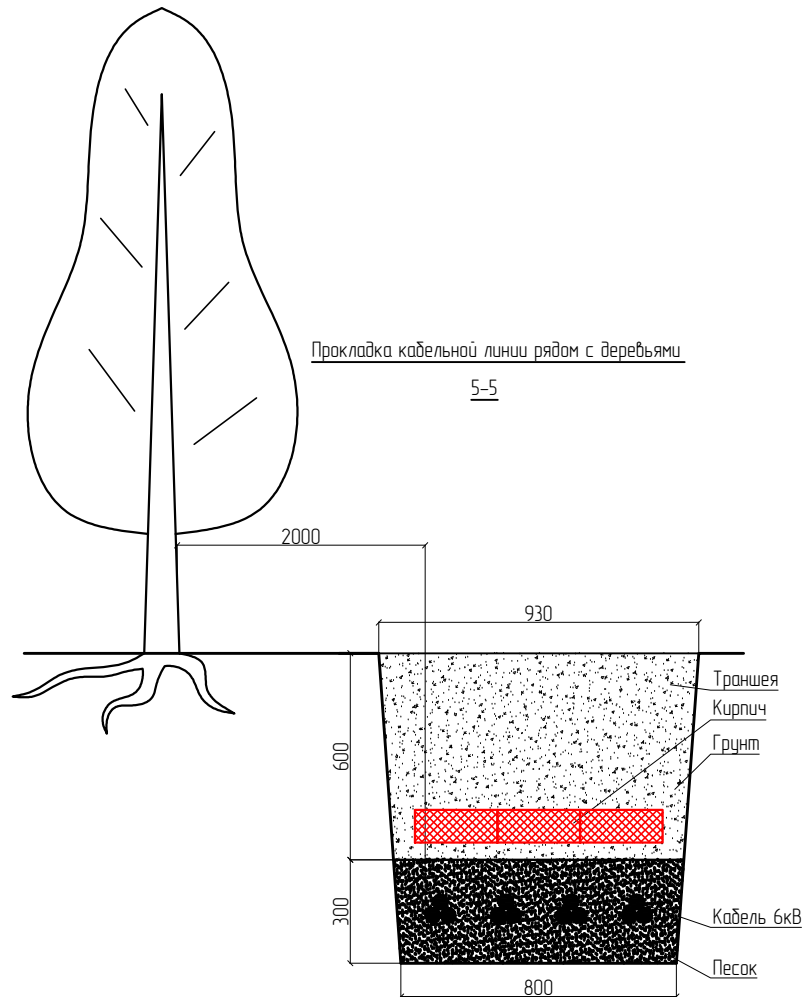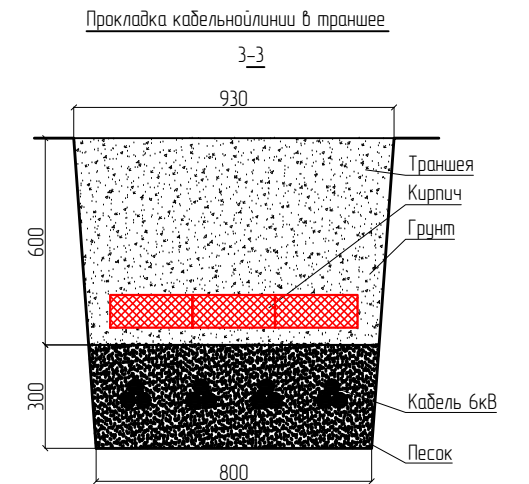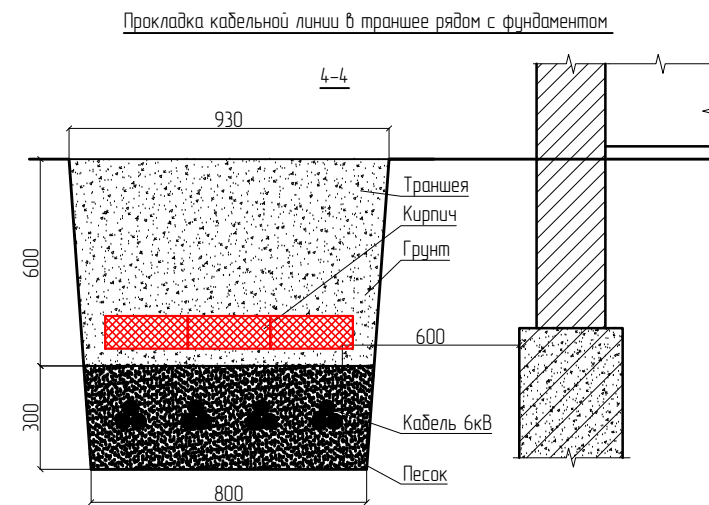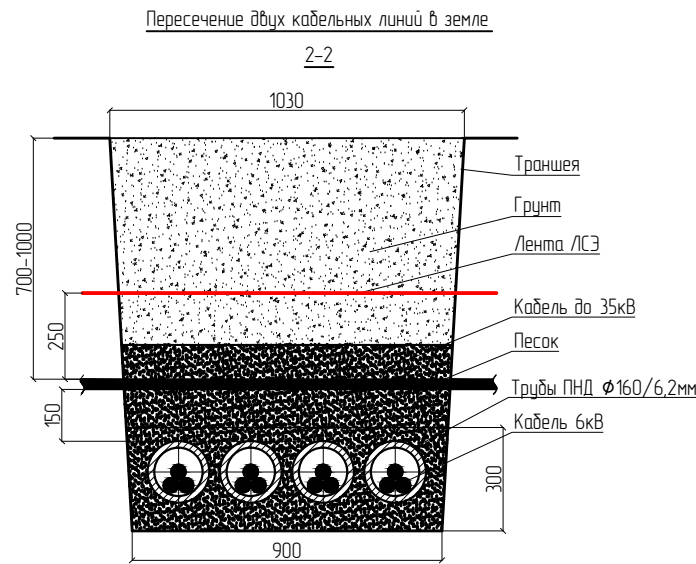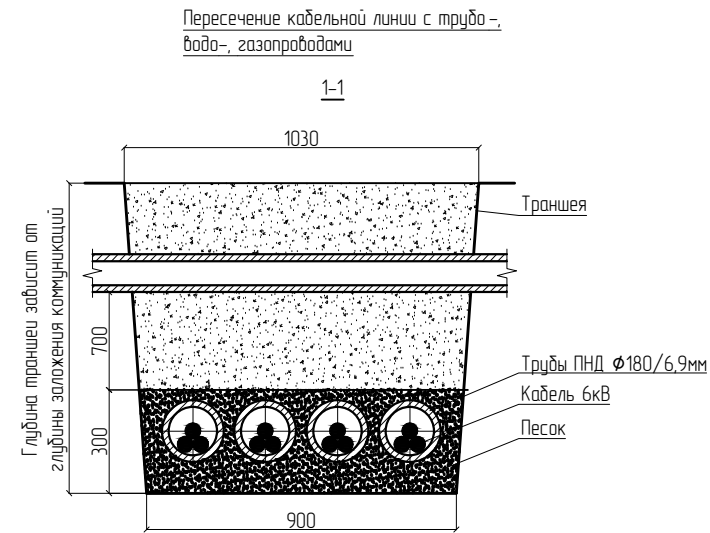

#### Общие указания по прокладке кабельной линии.

- Кабели проложить в земле на глубине 0,7 м от планировочной отметки земли.
- Расстояние от кабеля до фундаментов зданий и сооружений принять не менее 0,6 м.
- Расстояние от кабеля до бордюрного камня не менее 1м.
- Расстояние до деревьев принять не менее 2м (по согласованию с соответствующей организацией допускается уменьшение этого расстояния при условии прокладки кабелей в трубах). Расстояние до кустарников принять 0,75м.
- При параллельной прокладке с подземными коммуникациями, расстояние принять: до трасс водопровода и канализации не менее 1м, до трасс газопровода не менее 2 м, до теплотрасс не менее 2 м, до электрических кабелей и кабелей связи не менее 0,5 м.
- При пересечении подземных коммуникаций, кабель проложить в трубах ПНД.
- При прокладке под тротуарами, дорогами открытым способом, кабель проложить в трубах ПНД на глубине не менее 1м.
- Ввод кабеля в помещения электропитовой здания выполнить в трубах ПНД d=180 мм.
- При повороте трассы радиусы изгиба кабеля принять не менее – 15 диаметров кабеля.
- Все работы выполнить в соответствии с требованиями ПУЭ и действующих СНиП.
- При производстве земляных работ вызвать представителей заинтересованных организаций.
- Трассу кабельных линий согласовать с землепользователем.

Заказчик: АО "КОРОЛЁВСКАЯ ЭЛЕКТРОСЕТЬ"


068-01-15-ЭС.

Строительство распределительной трансформаторной подстанции (РТП), прокладка кабельных: КЛ-6кВ от РУ-6кВ вновь построенной РТП с.1, с.2 до кабельных линий КЛ-6кВ фидера 320, ф.460 с последующей врезкой в них, по адресу: Московская обл., Пушкинский район г. Пушкино в ул. Зеленая Роща.

						Внешнее электроснабжение. Сети 6кВ.	Стадия	Лист	Лс	
							Р	8		
Н.Контр						Кабельные разрезы	Королевский филиал ООО "МСУ2"			
ГИП		Кириенко								
Проверил		Сыцевич								
Разработал		Васильев								



Согласовано				Взам. инв. №	Подп. и дата	Инв. N подл.

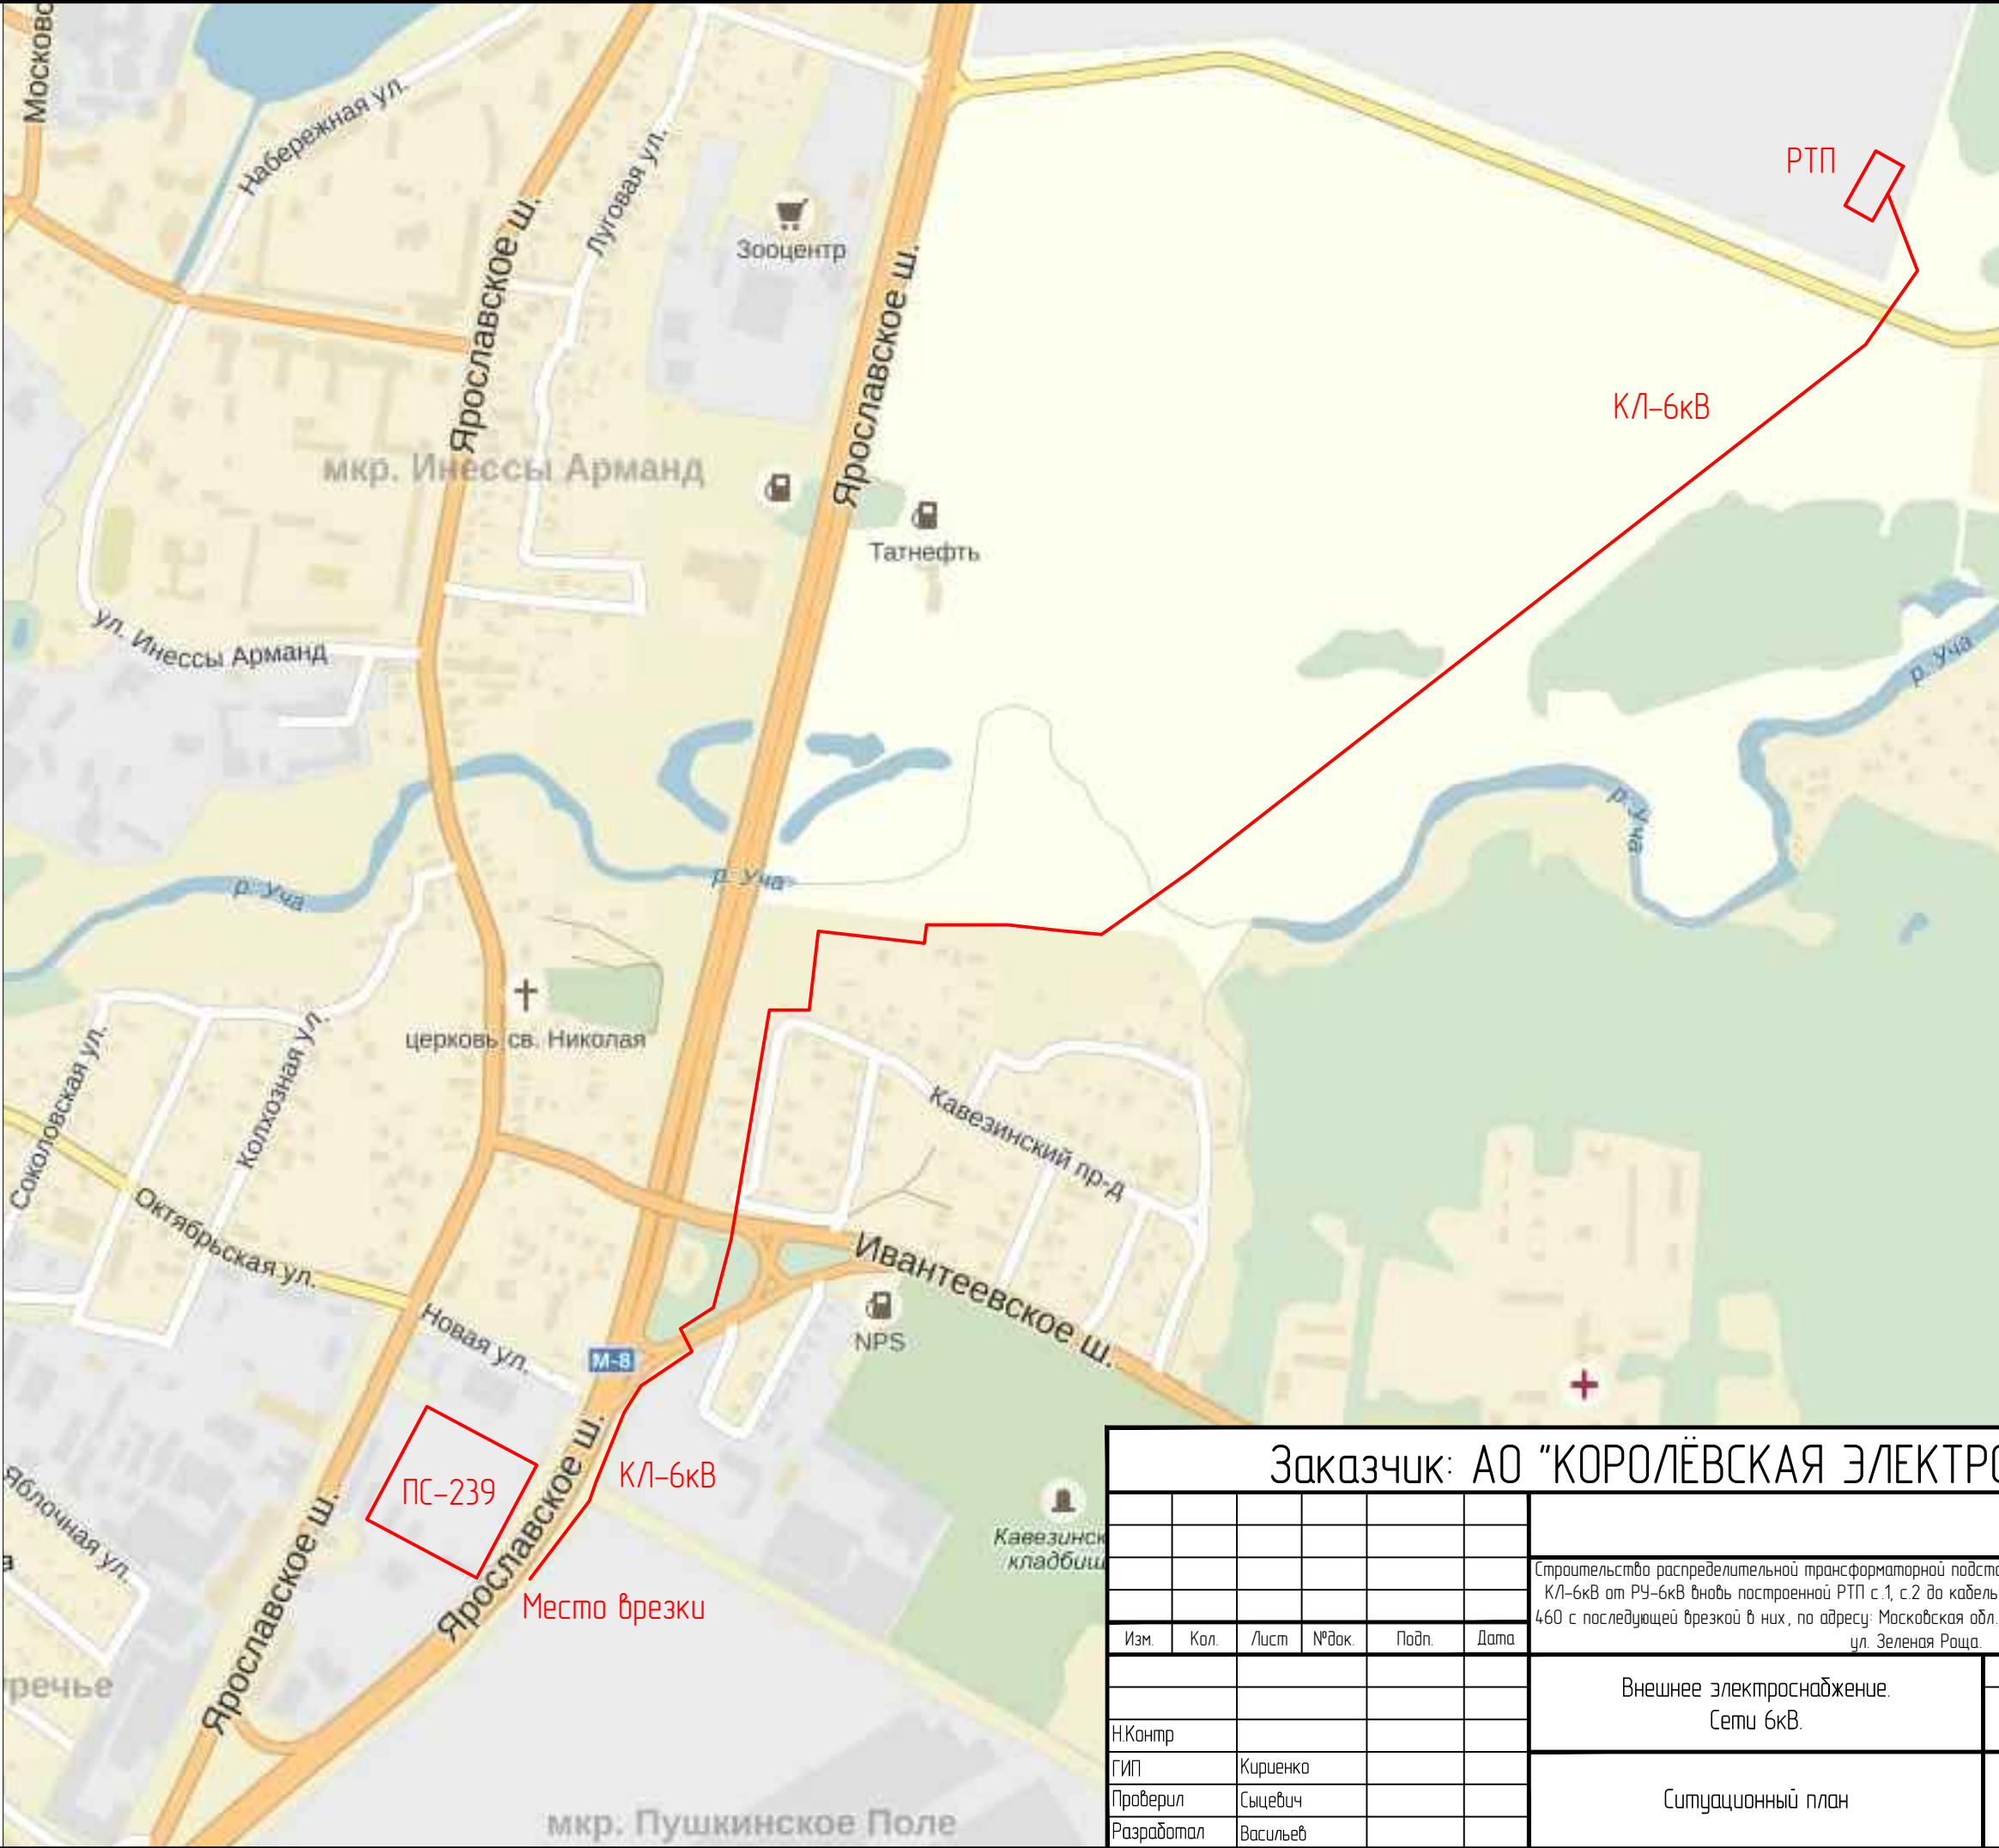

Заказчик: АО "КОРОЛЁВСКАЯ ЭЛЕКТРОСЕТЬ"						068-01-15-ЭС.Ч			
						Строительство распределительной трансформаторной подстанции (РТП), прокладка кабельных линий КЛ-6кВ от РУ-6кВ вновь построенной РТП с.1, с.2 до кабельных линий КЛ-6кВ фидера 320, ф.460 с последующей врезкой в них, по адресу: Московская обл., Пушкинский район г. Пушкино в ул. Зеленая Роща.			
Изм.	Кол.	Лист	№ док.	Подп.	Дата	Внешнее электроснабжение. Сети 6кВ.	Стадия	Лист	Лист
							Р	9	
Н.Контр						Ситуационный план	Королевский филиал ООО "МСУ2"		
ГИП		Кириенко							
Проверил		Сычевич							
Разработал		Васильев							





ФРАГМЕНТ ГЕНПЛАНА  
масштаб 1:250

ПРИМЕЧАНИЕ.

1. Привязка БРТП 2х1000кВА к конкретным гидрогеологическим условиям произведена в соответствии с СНиП-2.02.01-83.
2. Производство работ по устройству котлована, оснований и фундаментов производить в соответствии с СНиП-3.02.01-87, СНиП-4.03.01-87 и проектом организации строительства.
3. Произвести тщательную инструментальную проверку отметок верха фундамента.
4. Проложить внешние асбестоцементные трубы с уклоном 3% в сторону улицы. Тщательно заделать отверстия цементом и покрасить краской. Концы труб вывести за контур заземления.
5. Выполнить отмостку после устройства заземления и подвода кабеля.
6. Открытый котлован должен быть освидетельствован представителями Заказчика с составлением акта на скрытые работы.

Согласовано				
Взам. инв. №				
Подп. и дата				
Инв. N подл.				

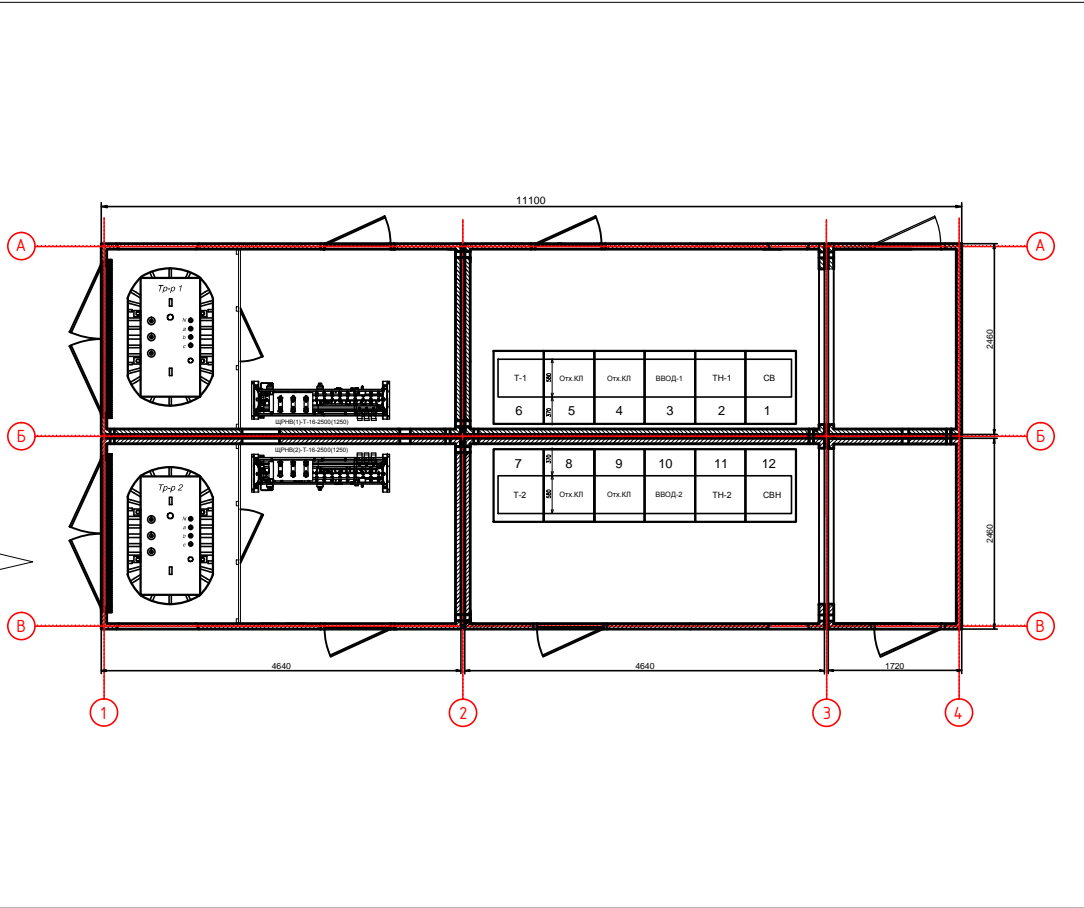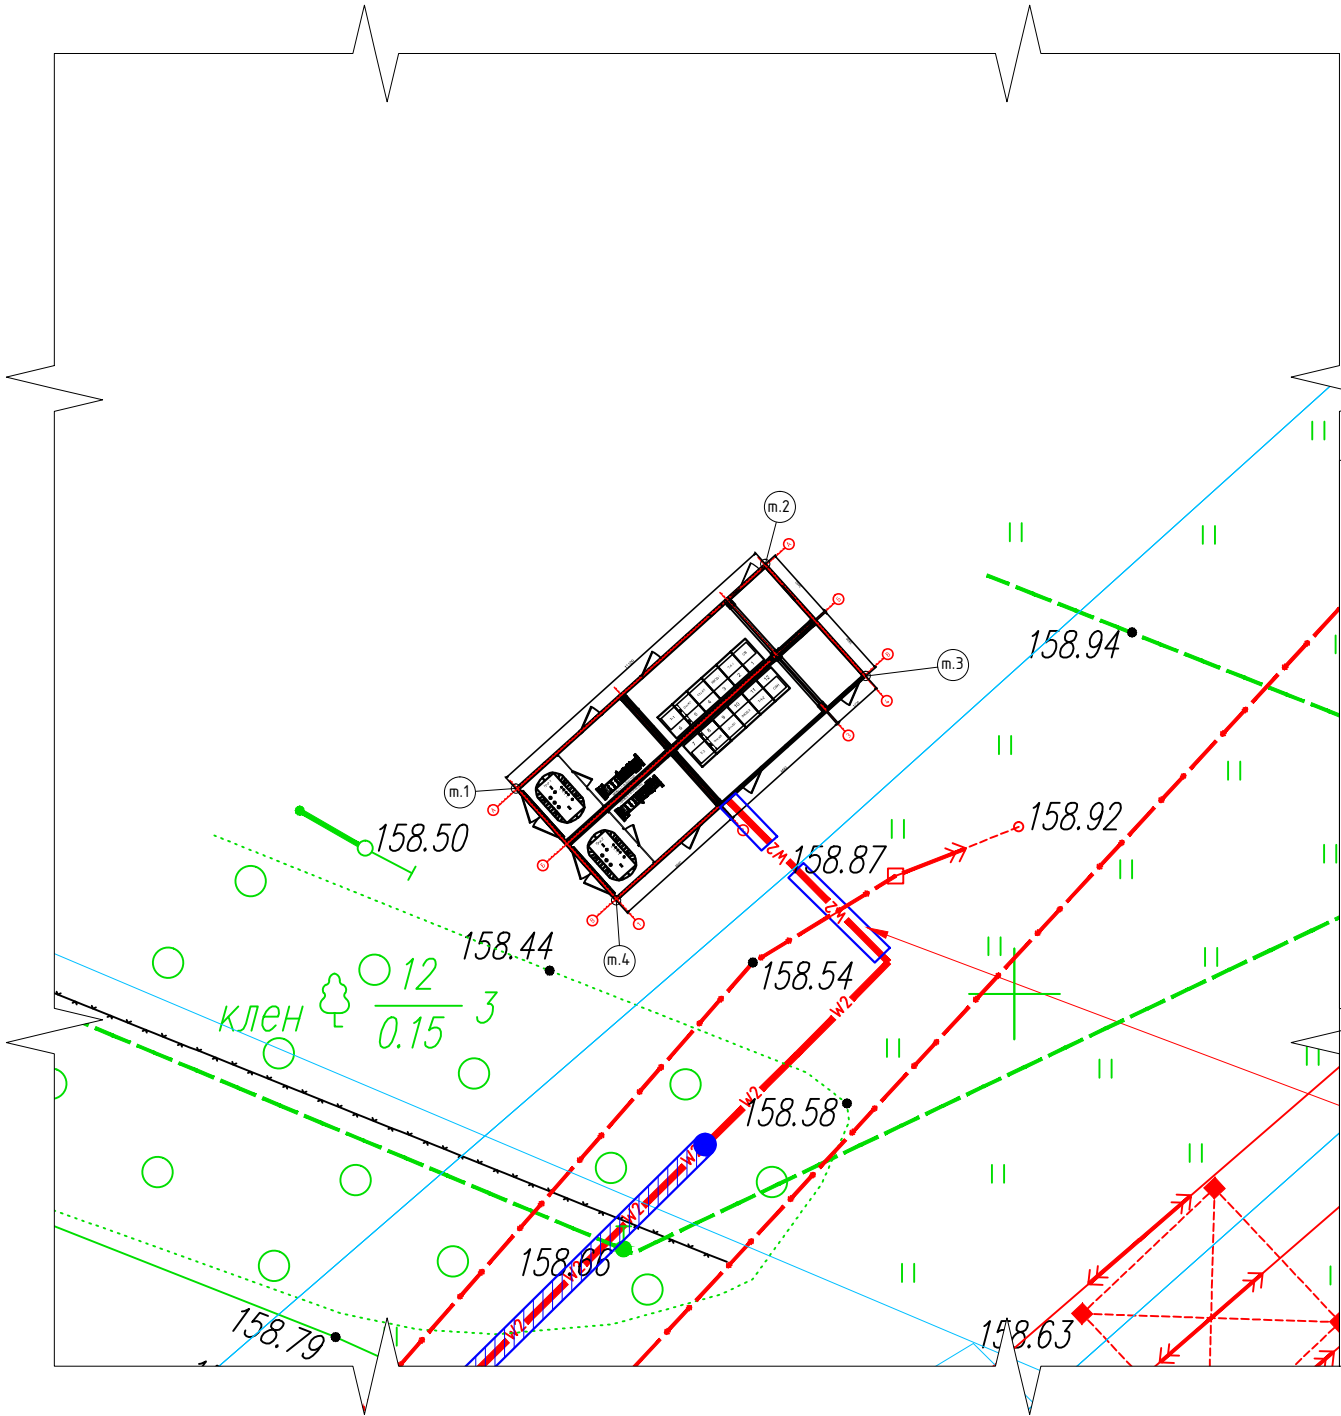

Координаты БРТП 2х1000:  
m.1 x-2213333.5164  
y-495506.7870  
m.2 x-2213341.7651  
y-495514.2059  
m.3 x-2213345.0902  
y-495510.5097  
m.4 x-2213336.8368  
y-495503.0874

Данный топографо-геодезический план является точной копией с оригинала.

ГИП Королевский филиал ООО "МСУ2"

Кириенко С.В.

Заказчик: АО "КОРОЛЕВСКАЯ ЭЛЕКТРОСЕТЬ"

068-01-15-ЭС

						068-01-15-ЭС.1			
						Строительство распределительной трансформаторной подстанции (РТП), прокладка кабельных линий КЛ-6кВ от РУ-6кВ вновь построенной РТП с.1, с.2 до кабельных линий КЛ-6кВ фидера 320, от фидера 320 до кабельных линий КЛ-6кВ фидера 460 с последующей врезкой в них, по адресу: Московская обл., Пушкинский район г. Пушкино в ул. Зеленая Роща.			
Изм.	Кол.	Лист	№ док.	Подп.	Дата	Внешнее электроснабжение. Сети 6кВ.	Стадия	Лист	Л
							Р	17	
Н.Контр									
ГИП		Кириенко				План посадки БРТП 2х1000кВА	Королевский филиал ООО "МСУ2"		
Проверил		Сычев							
Разработал		Васильев							